



ANSICHT NORD WEST




SNCHNITT A-A M=1:100

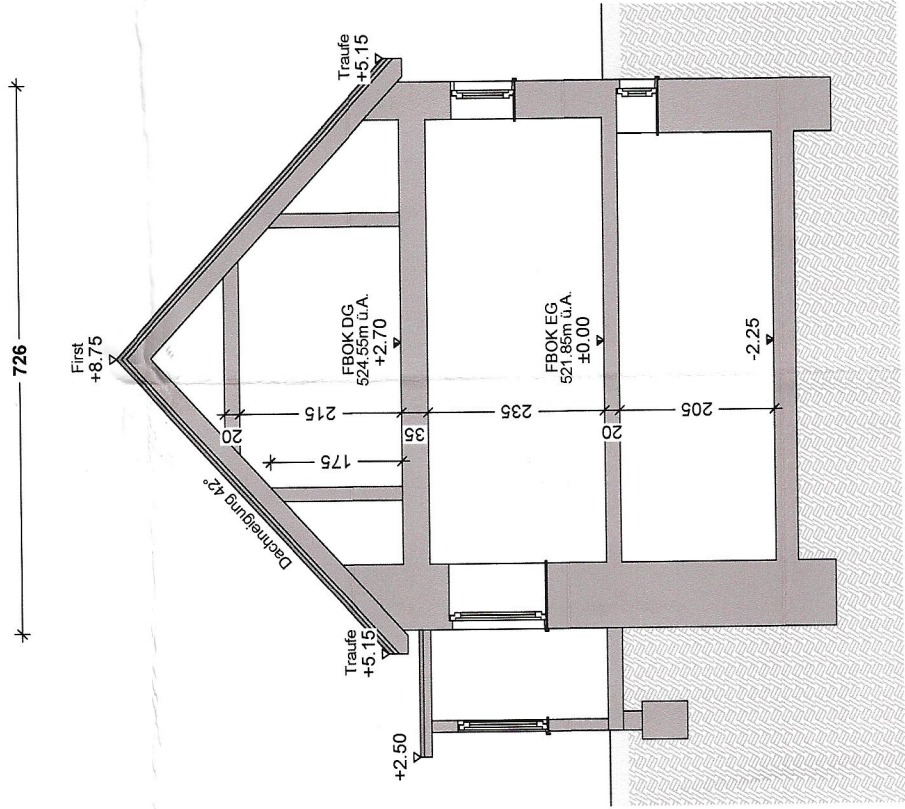


DACHGESCHOSS M=1:100

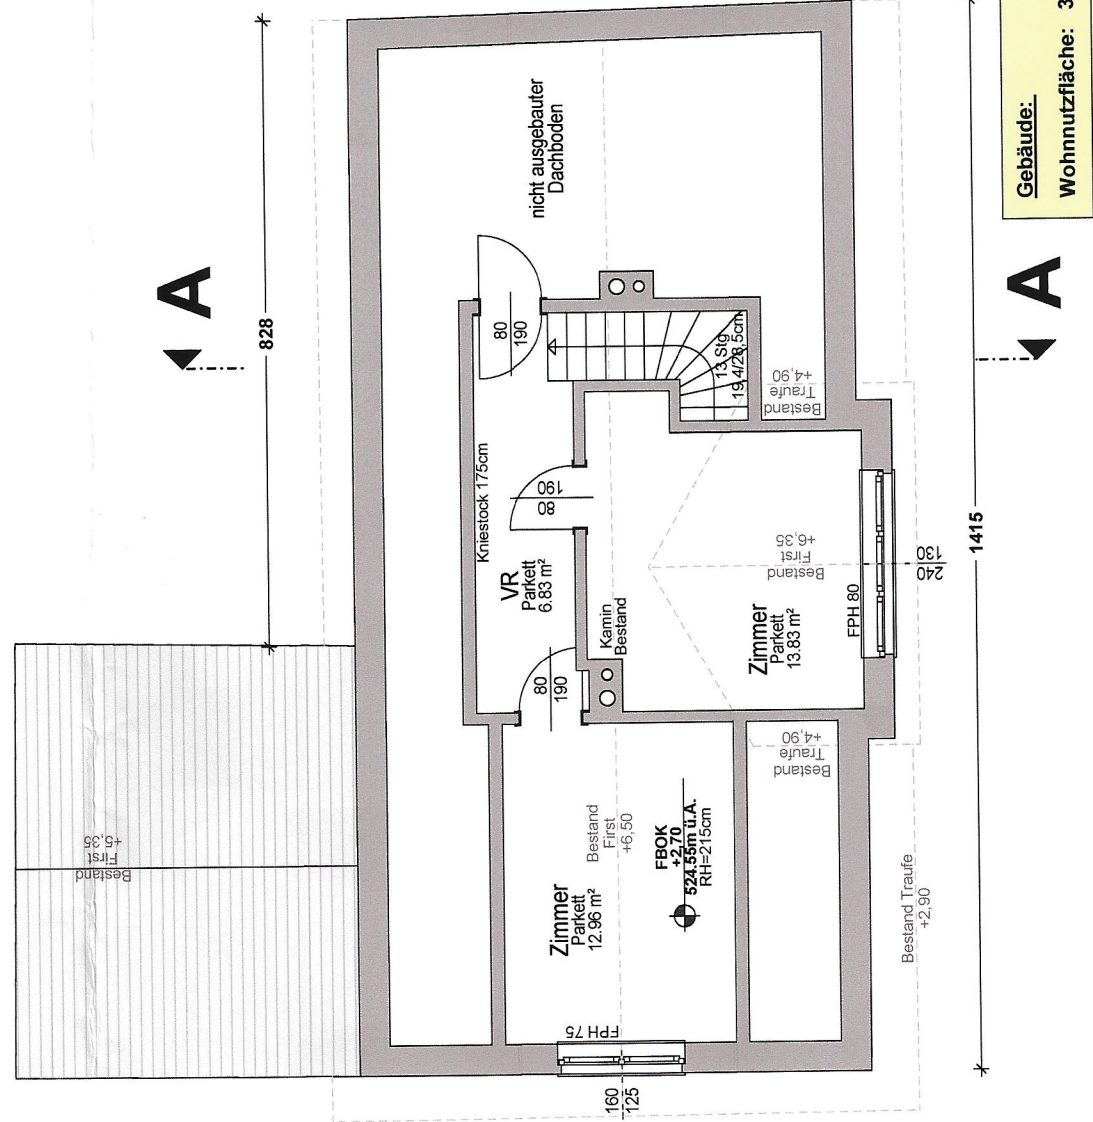


LAGEPLAN M=1:500

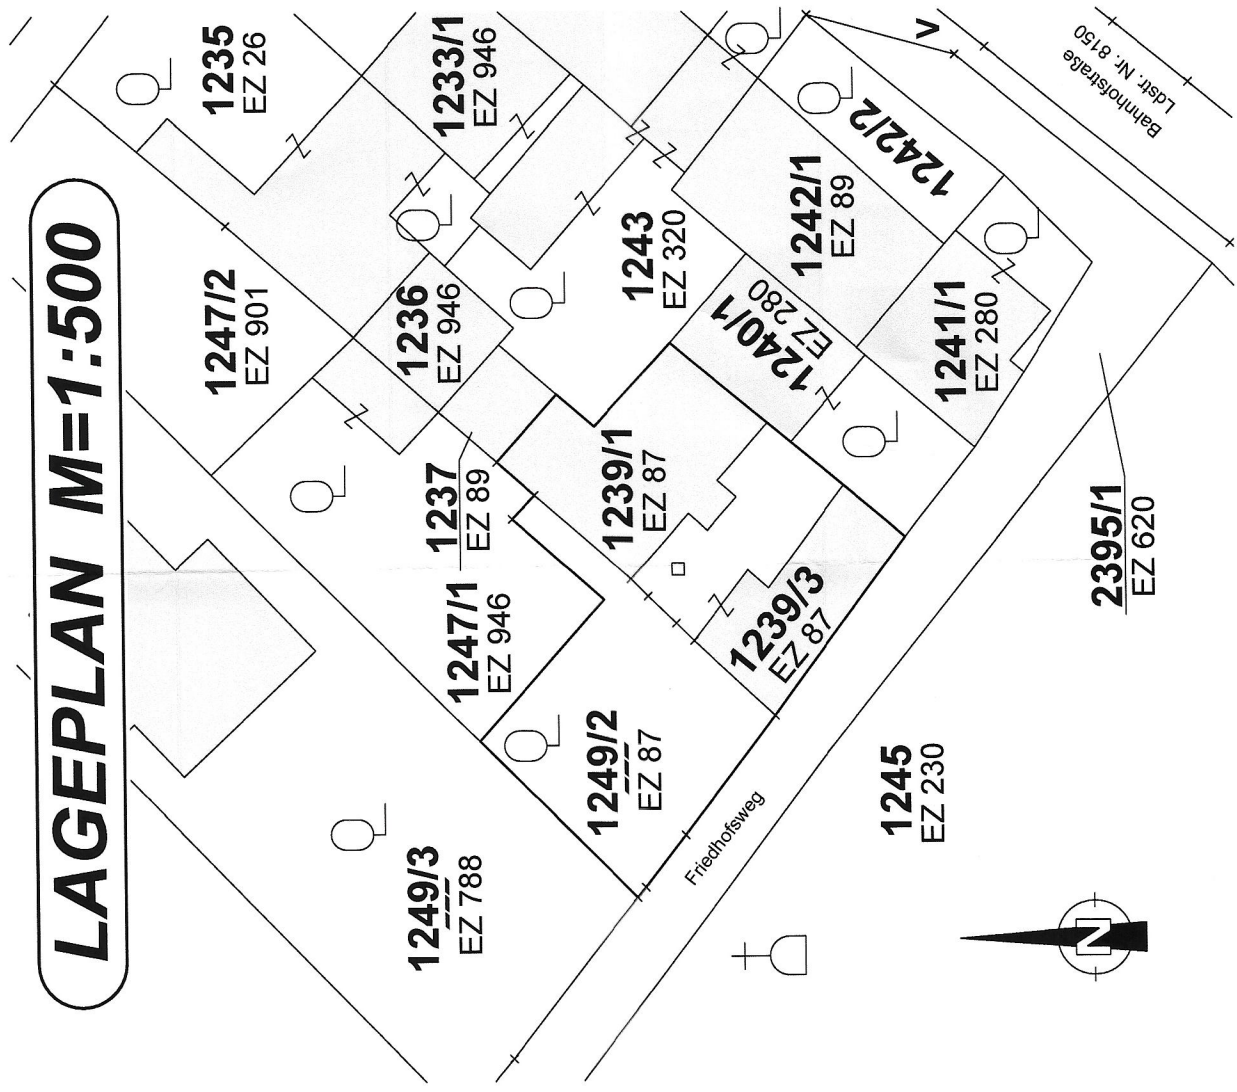


ANSICHT NORD OST

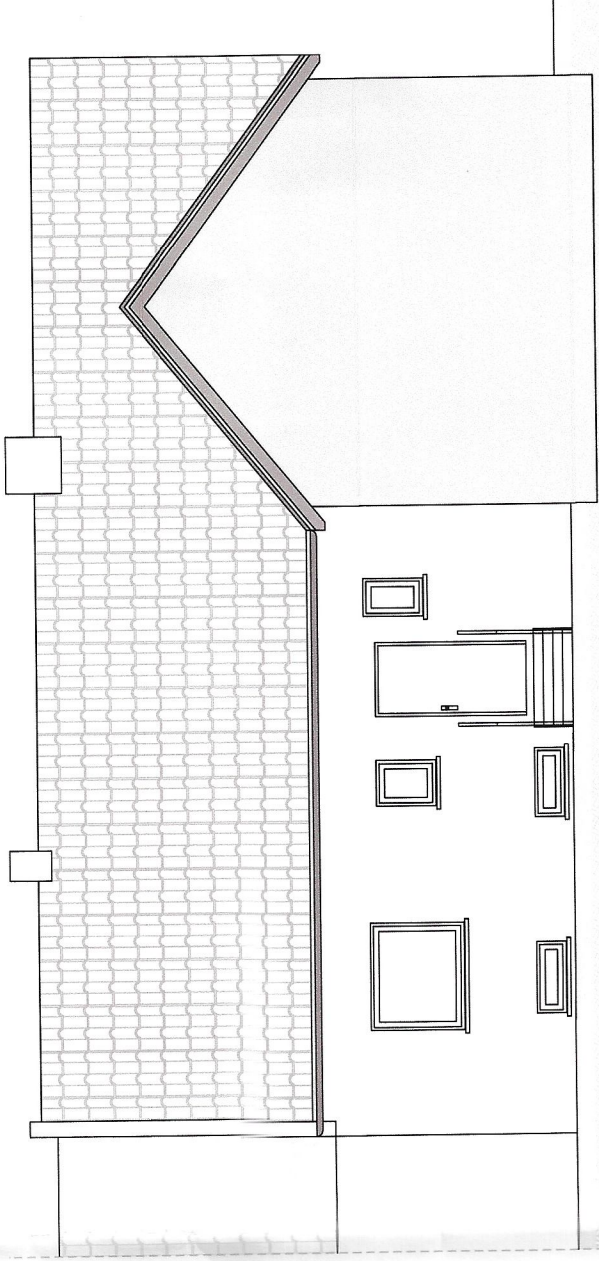


ERDGESCHOSS M=1:100

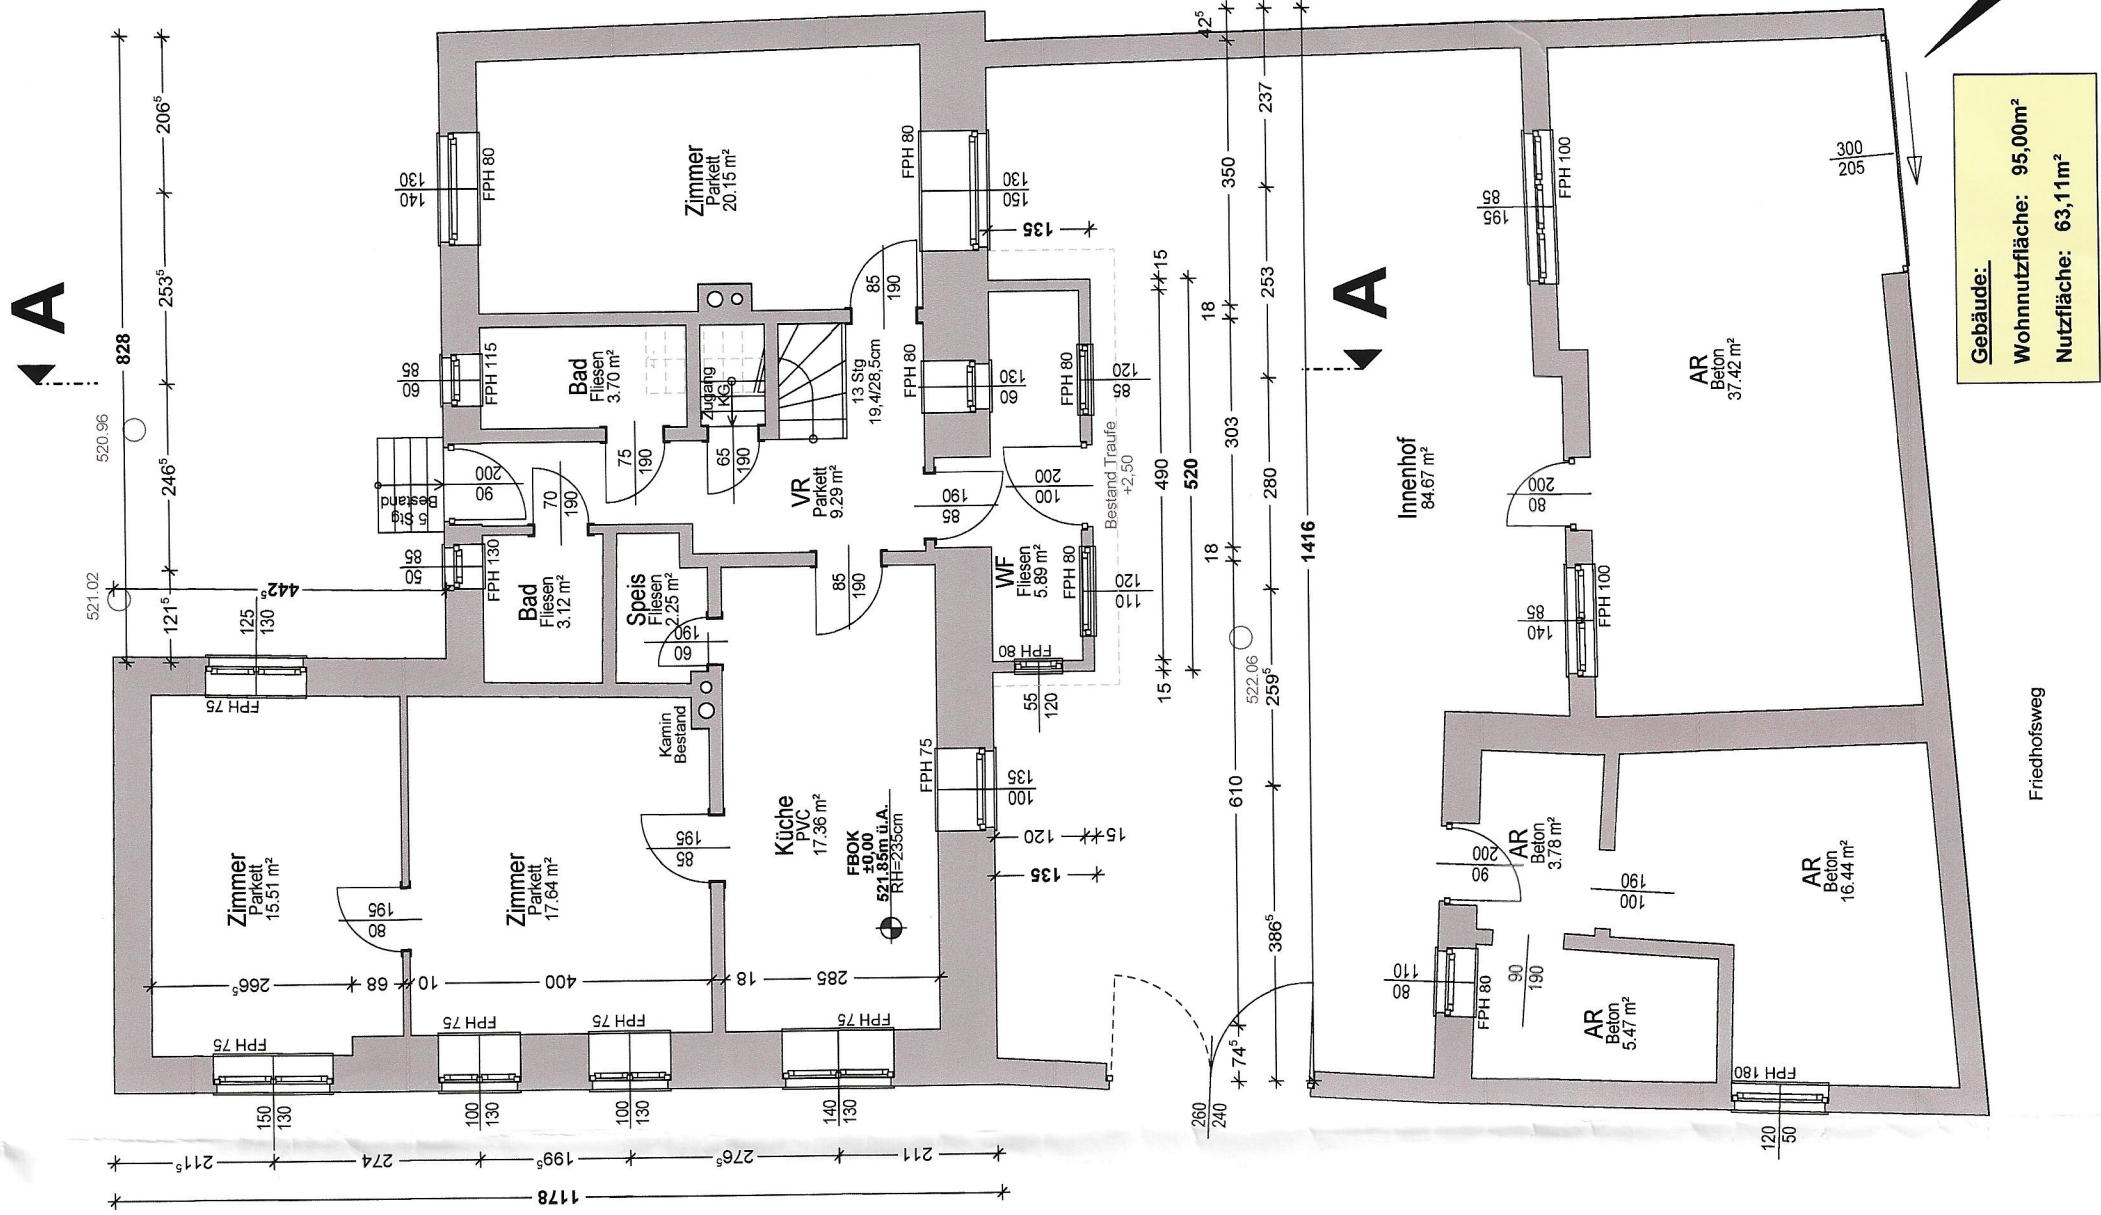

KELLERGESCHOSS M=1:100

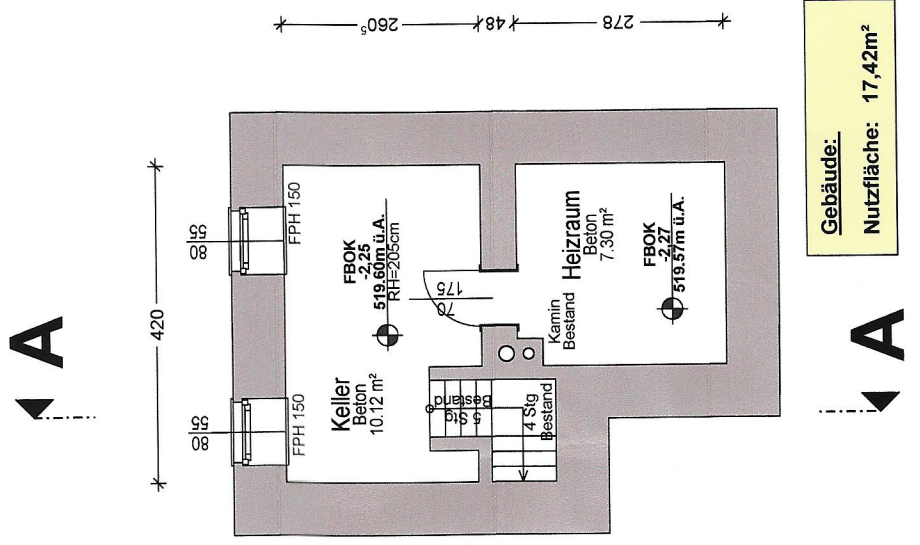

ANSICHT SÜD WEST

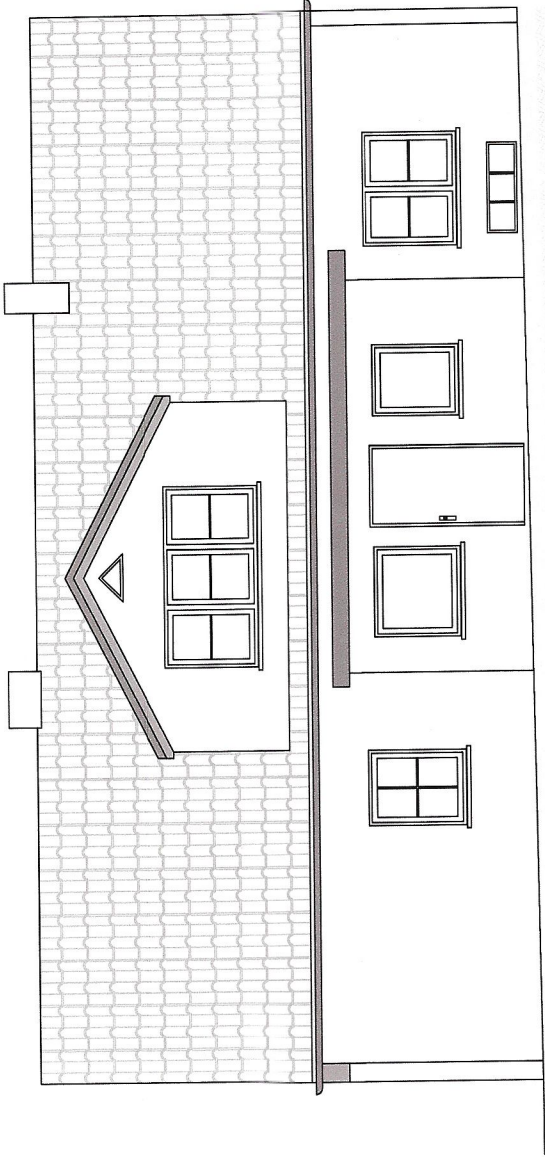

BESTANDSPLAN

BAUVORHABEN

bestehendes Einfamilienhaus samt Nebengebäude

in 3902 Vitis, Friedhofsweg 1, GRST. 1239/1, 1239/3, 1249/2

PLANINHALT:

GRUNDRISS M = 1 : 100

SNCHNITT(E) / ANSICHTEN M = 1 : 100

LAGEPLAN M = 1 : 500

PARIE: A B C D E F

GEZ.: B DATUM: 2024.06.12

PLANNUMMER: 0857

MASSSTAB: 1:100, 1:500

GRUNDÜBERLICHER EIGENTÜMER	BEHÖRDE
JOSEF HAHN	
AM WAGRAM 169	
3464 HAUSLEITEN	
BAUWERBER	
JOSEF HAHN	
AM WAGRAM 169	
3464 HAUSLEITEN	
PLANVERFASER	
BM Ing. Daniel Polt	
HOLZPARK 11	
3902 VITIS	

LEGENDE	ANMERKUNGEN
ALT BESTAND	
ABBRUCH	
MAUERWERK	
STAHLBETON	
HOLZREGELBAU	
STAMPFBETON	
ALLGEMEINE DATEN	
PARZELLEN NR.: 1239/1, 1239/3, 1249/2	
EZ 87	
ÄNDERUNG:	

BERATUNG PLANUNG BAUAUFSICHT

POLT

Ihr Baumeister

www.baumeister-polt.at

BM Ing. Daniel Polt e.U.

E: info@baumeister-polt.at

T: +43 (0)664 546 81 66

Holzpark 11 | A-3902 Vitis